


**A01 ALZADO NORESTE**



**A02 ALZADO SUROESTE**

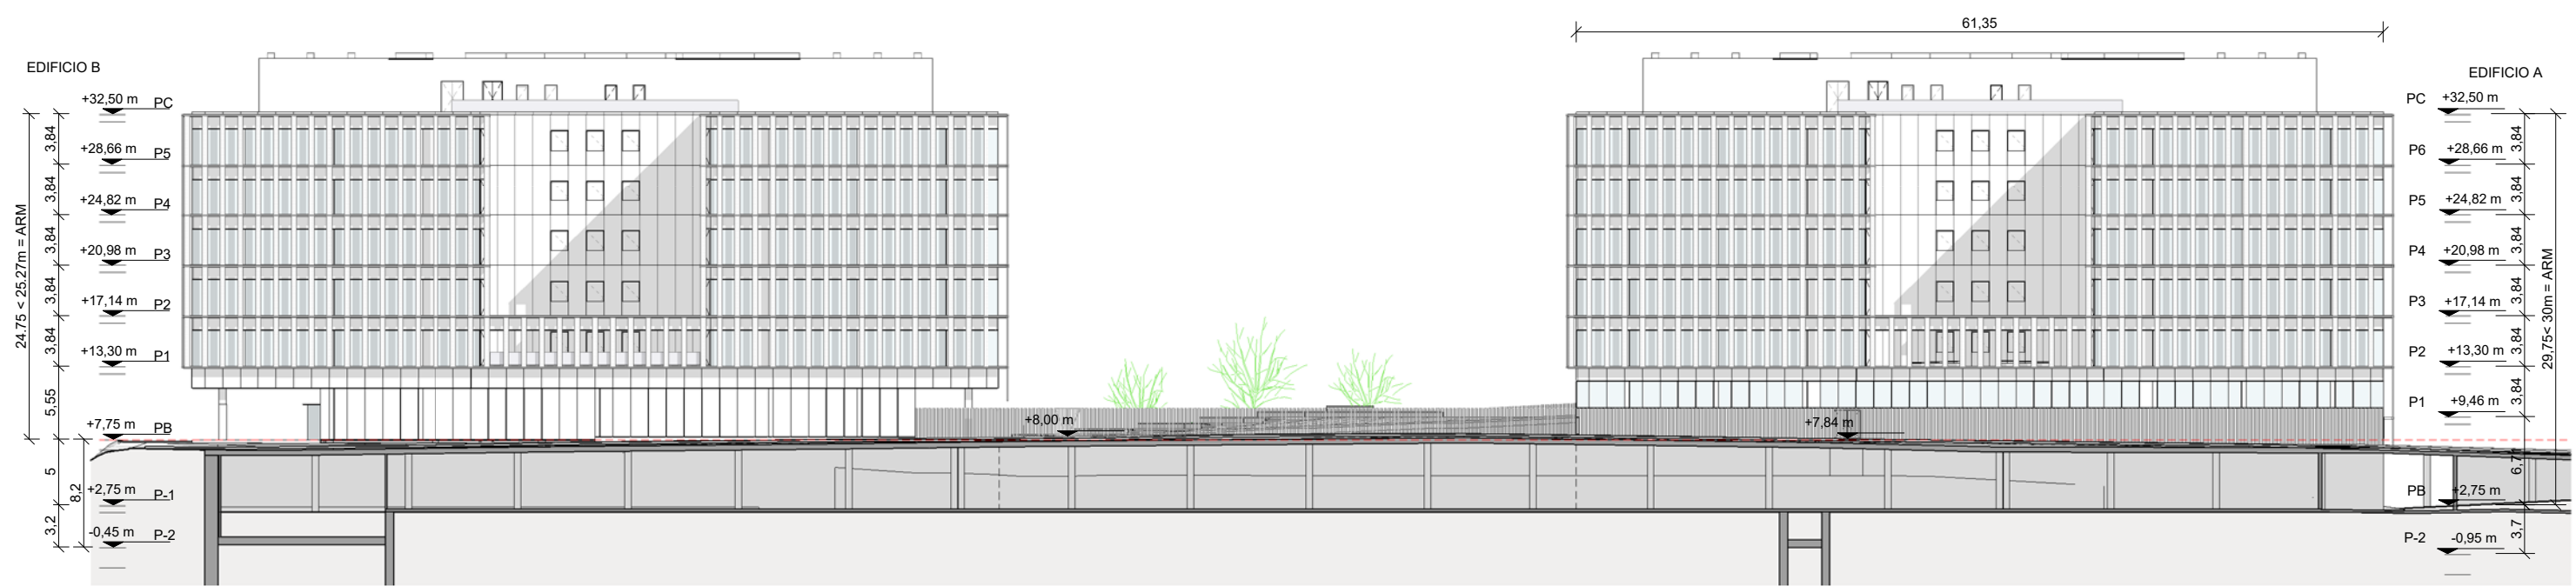